



ZARZĄD DRÓG MIEJSKICH
I KOMUNIKACJI PUBLICZNEJ W BYDGOSZCZY

Bydgoszcz, dnia 23.10.2019 r.

UI-4101/ 029 /19
Nr wpływu – 27395



Pan
Maciej Figas
Dyrektor
Opera Nova w Bydgoszczy
ul. Marszałka Focha 5
85 – 070 BYDGOSZCZ

P-dyr. W. Bortol

Dotyczy: Wykorzystania kanalizacji kablowej będącej w gestii ZDMiKP.

W nawiązaniu do pisma z dnia 21 października 2019 roku Zarząd Dróg Miejskich i Komunikacji Publicznej w Bydgoszczy informuje, że posiada w swojej gestii kanalizację kablową w okolicy przystanku tramwajowego oraz przejścia dla pieszych na wysokości Opery Nova, wybudowaną do obsługi urządzeń w ramach Systemu ITS.

Zarząd Dróg Miejskich i Komunikacji Publicznej jednocześnie informuje, że wyraża zgodę na wykorzystanie kanalizacji w wyżej określonej lokalizacji, decyzje swoją warunkując wykonywaniem prac w terenie pod nadzorem pracownika ZDMiKP, Pana Marcina Rydzewskiego marcin.rydzewski@zdmikp.bydgoszcz.pl, numer telefonu 604 282 601. Prosimy o poinformowanie o rozpoczęciu prac z minimum 3 dniowym wyprzedzeniem.

Załącznik: Dokumentacja powykonawcza Systemu ITS – mapka pogładowa skrzyżowania ulic Marszałka Focha – Mennica (Opera Nova)

Otrzymują:

1. Adresat
2. UE w/m
3. Wydział Informatyki UM w Bydgoszczy
informatyka@um.bydgoszcz.pl
4. a/a


Wojciech Nalazek
Zastępca Dyrektora
ds. Utrzymywania Infrastruktury
Wojciech Nalazek

Kontakt:
Marcin Smarz
(0-52) 582 24 44

Administratorem danych osobowych jest Zarząd Dróg Miejskich i Komunikacji Publicznej w Bydgoszczy, ul. Toruńska 174 a, 85-844 Bydgoszcz - tel.: 52 582 27 23; mail: zarzad@zdmikp.bydgoszcz.pl. Administrator danych przetwarza dane osobowe w celu podjęcia działań zmierzających do realizacji składanych wniosków, zawartych umów z kontrahentami, wypełniania obowiązków w ramach prowadzonej działalności statutowej, a także dochodzenia należności publicznoprawnych. Państwa dane osobowe po zrealizowaniu celu pierwotnego, dla którego zostały zebrane, będą przetwarzane dla celów archiwalnych i przechowywane zgodnie z przepisami archiwalnymi obowiązującymi u Administratora, w którym dokonano rozpatrzenia wniosku. W związku z przetwarzaniem danych osobowych przysługują Państwu następujące uprawnienia: prawo do żądania od Administratora dostępu do swoich danych osobowych, prawo do sprostowania danych osobowych, prawo do usunięcia danych osobowych (prawo do bycia zapomnianym), prawo do żądania ograniczenia przetwarzania danych, prawo do przenoszenia danych, prawo do sprzeciwu wobec przetwarzania danych. W przypadku powzięcia informacji o niezgodnym z prawem przetwarzaniu danych osobowych mają Państwo prawo do wniesienia skargi do organu nadzorczego właściwego w sprawach ochrony danych osobowych. Podanie danych jest dobrowolne, ale niezbędne do złożenia wniosku i realizacji zleconego zadania. W związku z przetwarzaniem danych osobowych, dane te mogą być udostępnione innym odbiorcom i kategoriom odbiorców danych osobowych. Odbiorcami mogą być: podmioty upoważnione do odbioru danych w ramach zawartych umów o powierzenie przetwarzania danych osobowych, podmioty upoważnione do odbioru danych osobowych na podstawie przepisów prawa. Kontakt z inspektorem ochrony danych: iod@zdmikp.bydgoszcz.pl.

MAPA DO CELÓW OPINIODAWCZYCH

SKALA 1 : 500

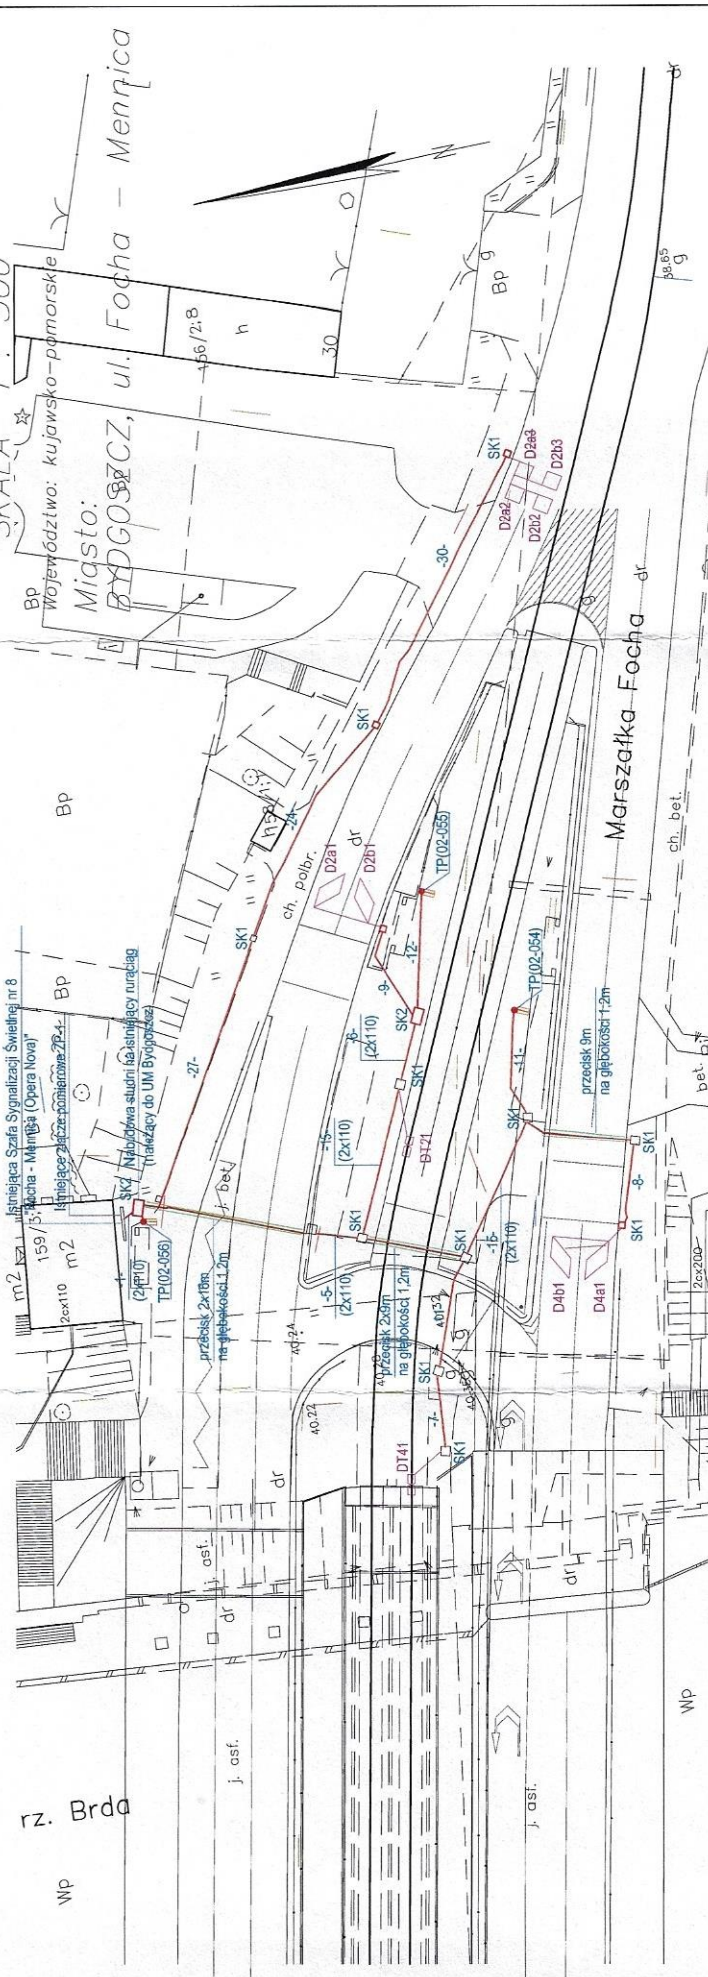

LEGENDA

- Wykonana kanalizacja kablowa 1(2) x DVR110
- Wykonana kanalizacja kablowa 1(2) x RHDFEP 110/6.3
- 20- Długość kanalizacji kablowej pomiędzy studniami
- (2x110) Wykonana kanalizacja dwuobrotowa (bez oznaczenia, jednotworowa)
- SK1 □ Istniejąca studnia (SK1)
- SK1 □ Wykonana studnia (SK1)
- TP • Wykonana tablica informacji pasażerskiej



Inteligentne Systemy Transportowe w Bydgoszczy
Mapa pogłębowa
 Skrzyżowanie ulic:
 Focha - Mennica (Opera Nova)

| | |
|-----------------|--|
| Opracował: | mgr inż. Tomasz Kuliński mgr inż. Wojciech Stańczuk |
| Kreślił: | mgr inż. Aneta Jaročka |
| Nr opracowania: | PX/GD/13/1065/DP/ITS |
| Data: | 06.10.2014 |
| Rysunek nr: | 1 |
| Skala: | 1:500 |
| Arkusz: | 1 |